


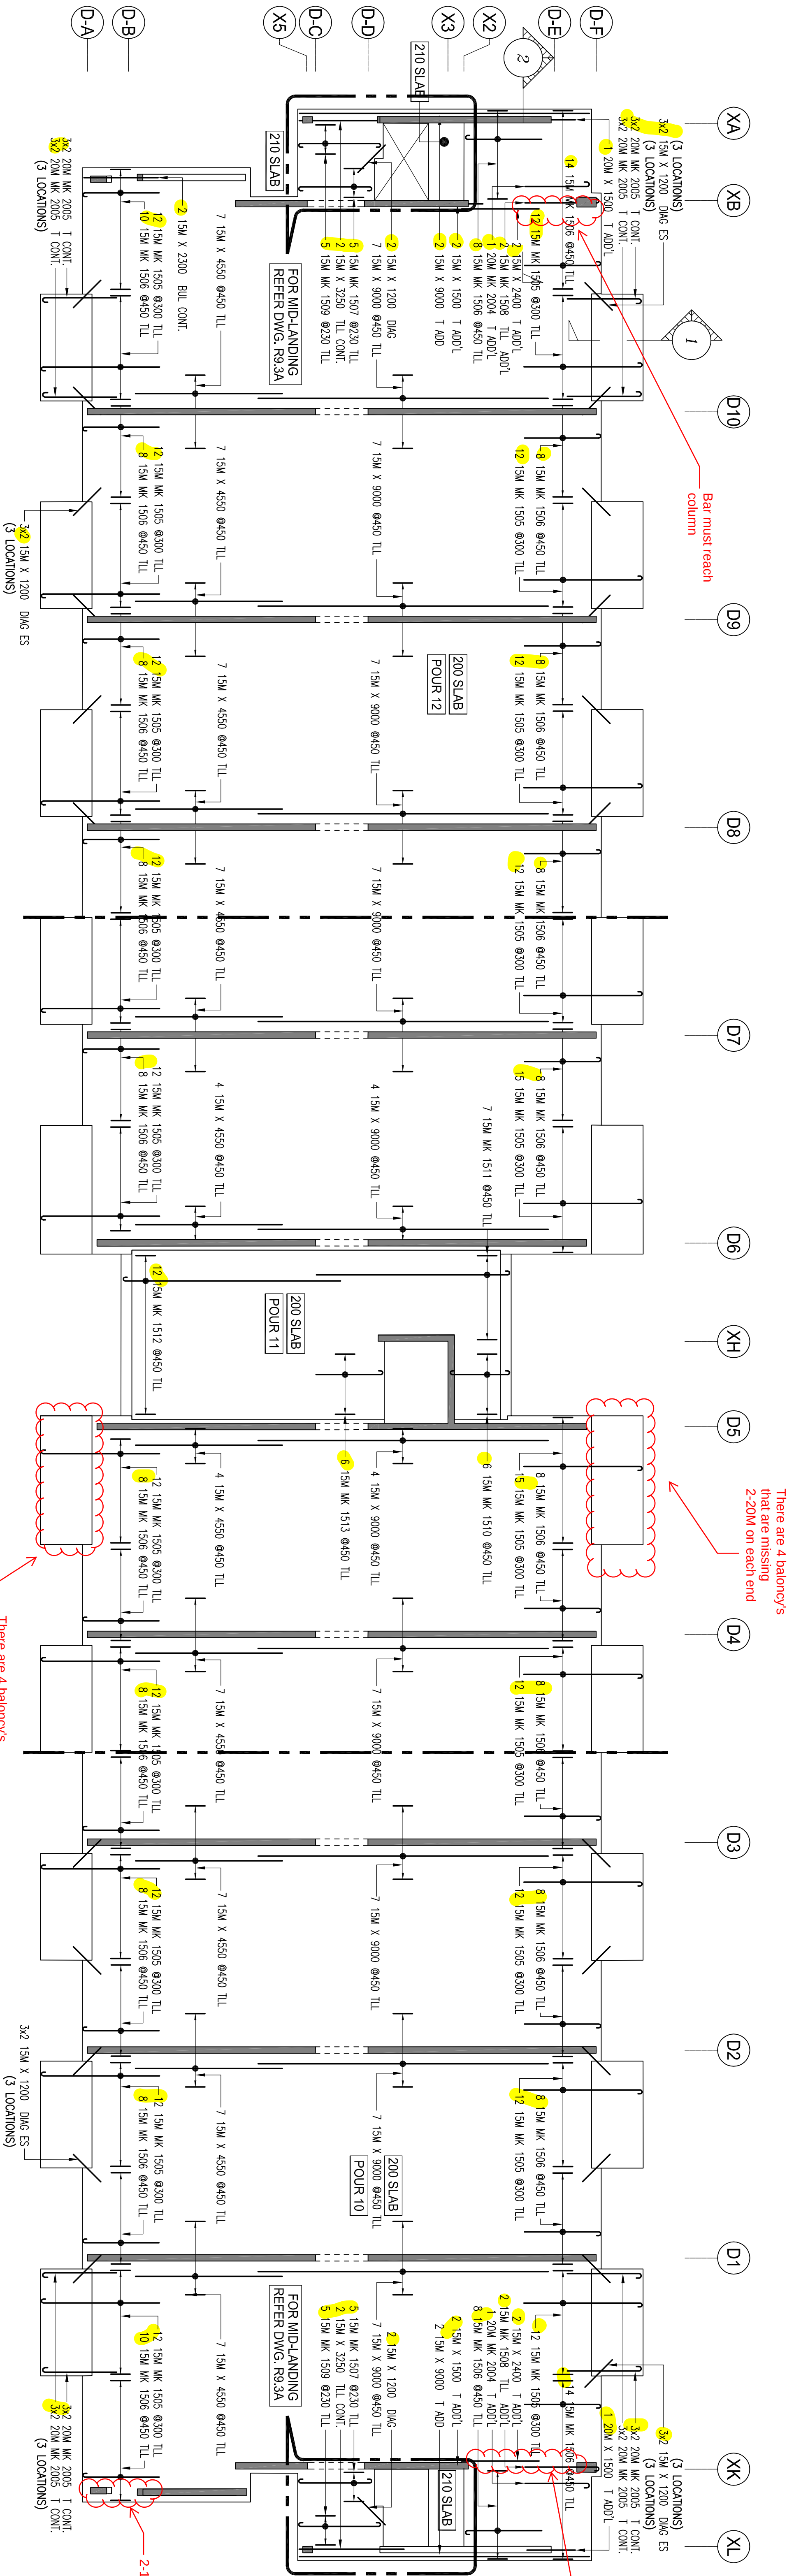

BUILDING D 2nd FLOOR SLAB TLL

SCALE: 1:100

Bar Mark	Qty	Spec	Bar Length (mm)	1	2	1
----------	-----	------	-----------------	---	---	---	---	---	---	---	---	---	----	----	-----	-----	------	------	---

